
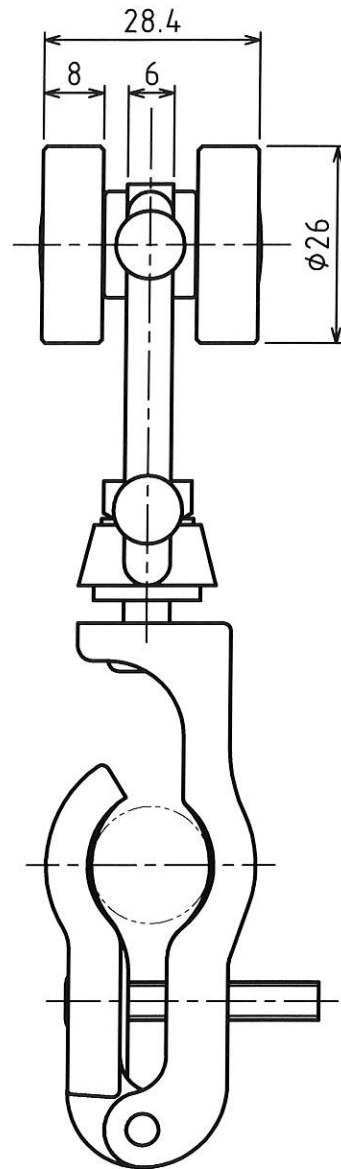


MARK	改定 REVISION	日付 DATE
△1	仕様表現変更 坂本	2008.12.25
△2	吊下げ荷重変更、重量追記 酒田	2012.5.18

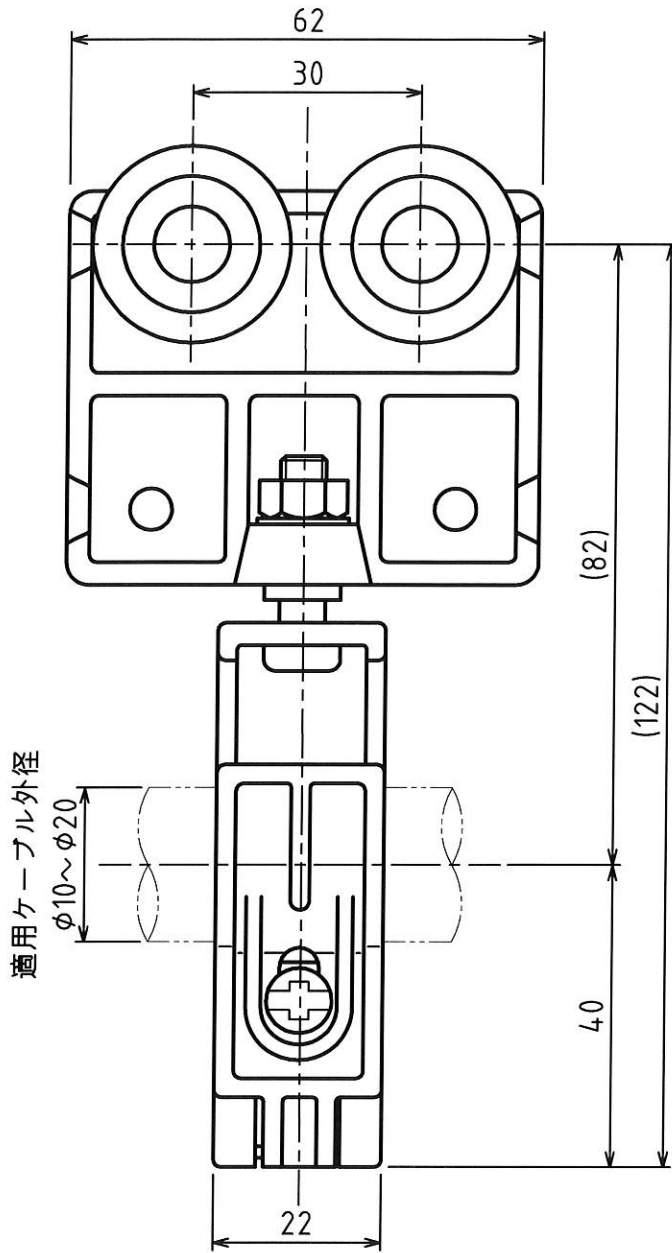

△仕様

適用レール：R1

材質 ローター：鋼製(ボールベアリング内蔵)
三価クロメートメッキ

台車：ポリカーボネート樹脂

吊部：ポリカーボネート樹脂


許容吊下げ荷重：39N ~~49N~~ △(4.0kgf ~~5.0kgf~~)

△重量：0.16kg



承認 APPROVED BY	検図 CHECKED BY	作成 DRAWN BY	NO.	部品名 NAME OF PARTS	材質 MATERIAL	PCS	REMARKS
設計 12.5.18 芝田	設計 12.5.18 坂本	芝田	第3角法 3RD ANGLE PROJECTION	名称 TITLE	SDMケーブルハンガー		外形図
			尺度 SCALE	1/1	型式 SDM-PS		
SHINKOH ELECTRIC CO.,LTD.			作成日付 DATE	2001. 7.24	図番 DWG.NO.	SH051747	REVISION 2